

DØROVERSIGT



1. EKSIST.DØR
 2. EKSIST. BD-30
 3. EKSIST. BD-30 DØR DER FORSYNES MED NY ABDL
 4. EKSIST. DØR BD-60
 5. EKSIST. DØR F-30 MED ABDL
 6. EKSIST. DØR F-30 DER FORSYNES MED NY ABDL
 7. EKSIST. DØR BD-30 MED ABDL
 8. EKSIST. DØR BD-60 MED ABDL

 9. NY DØR MASSIV
 10. NY DØR BD-30M
 11. NY DØR BD-30
 12. NY DØR BD-30 MED ABDL
 13. NY DØR M. ABDL (BRANDSEKTIONSØR)
 14. NY DØR RØGDØRE MED ABDL
 15. NY DØR SKYDEDØR (CELLE)
 16. NY DØR F-30
 17. EKSIST. DØR MED TRÅDGLAS DER FORSYNES MED ABDL
 18. NY BD-60 LEM/DØR
 19. NY DØR, SKYDE- FOLDEDØR (CELLE)


 - X. NY DØR I EKS. ÅBNING
- SL VANDFYLDTE SLANGEVINDER

VÆGVERSIGT

- VÆGGE DER NEDRIVES
- ==== EKSIST. VÆGGE
- ==== EKSIST. ÅBNINGER I VÆGGE, DER LUKKES MED TEGL/ KALKSANDSTEN I TILSVARENDE TYKKELSE INCL. PUDS.
- ==== NYE ÅBNINGER I EKSIST. VÆGGE
- ==== GASBETON MED PUDS
- ==== EKSIST. VÆG MED FORSATSVÆG AF GIPSPLADE, TYPE E-70/70-200 M70 FRIHOLDT 10 MM FRA EKSIST. VÆG t = 95 MM
- ==== NY GIPSVÆG SOM TYPE E-70/70-202 t = 120 MM
- ==== NY LEJLIGHEDSSKILLEVÆG SOM GYPROC TYPE DD 70/70 202 M150, t = MIN. 205 MM
- ==== 230 MM TEGLSTENSVÆG

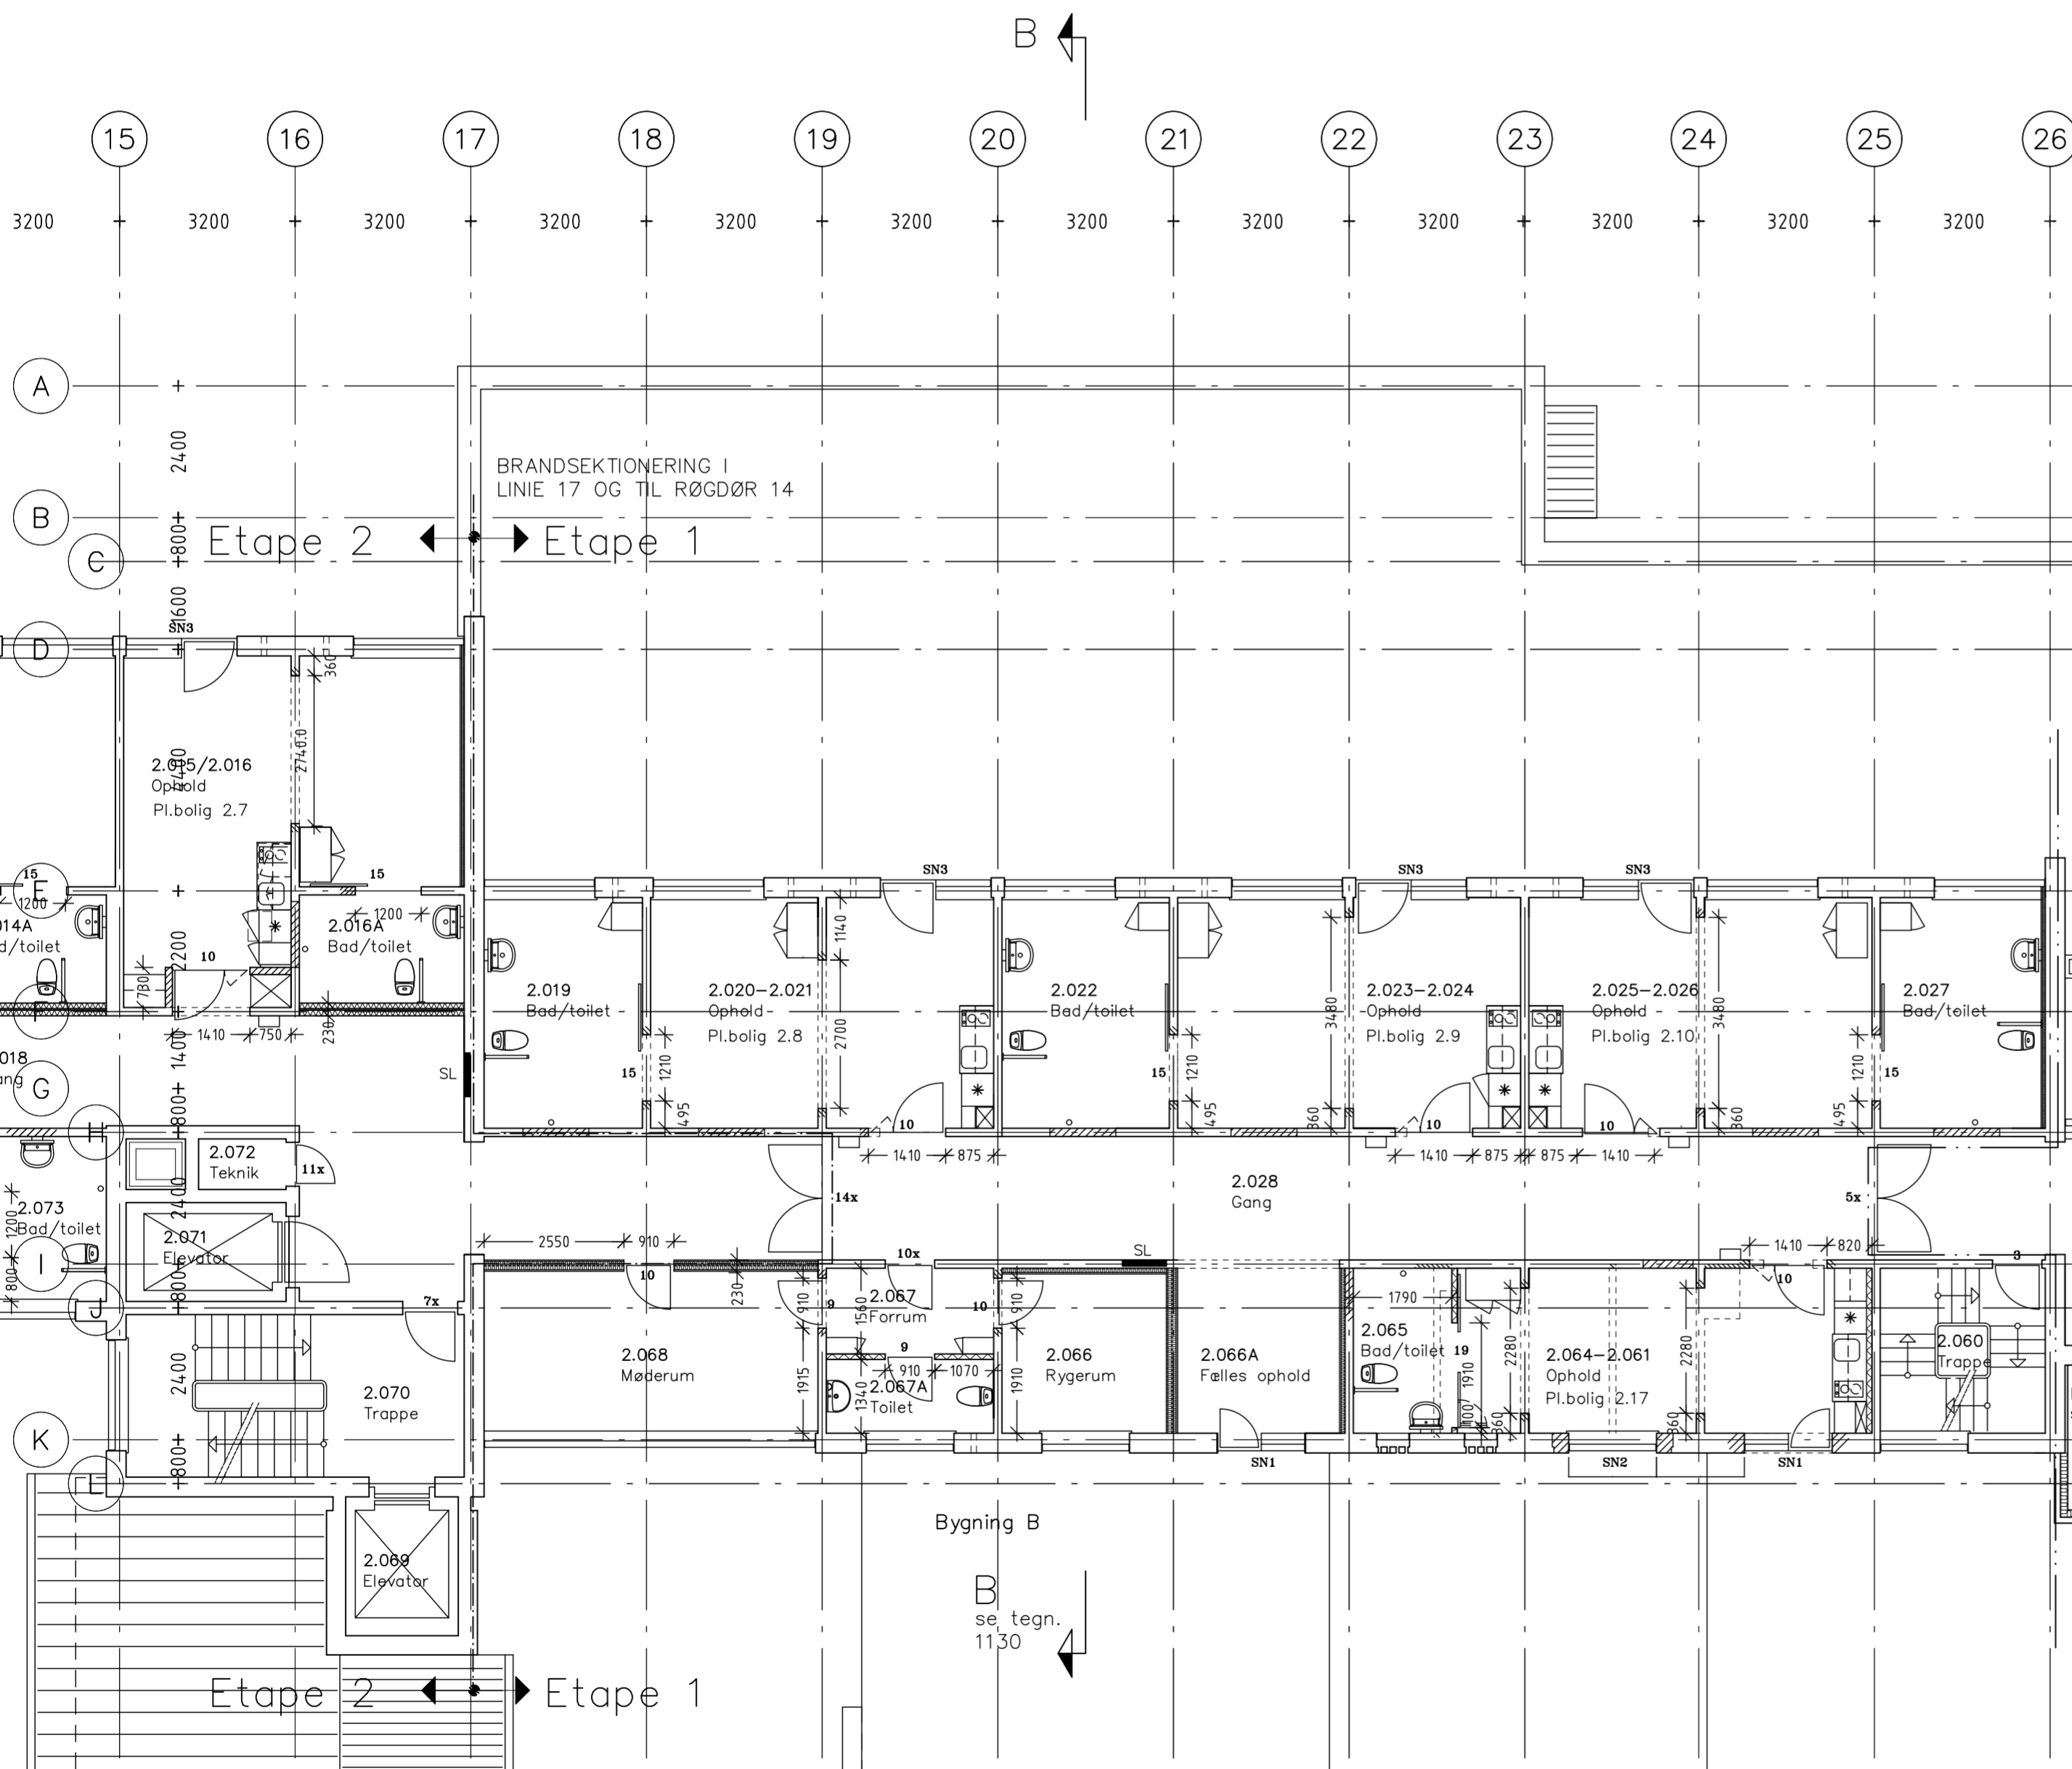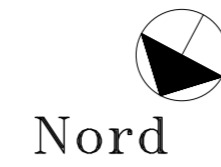

SE TEGN. 1215

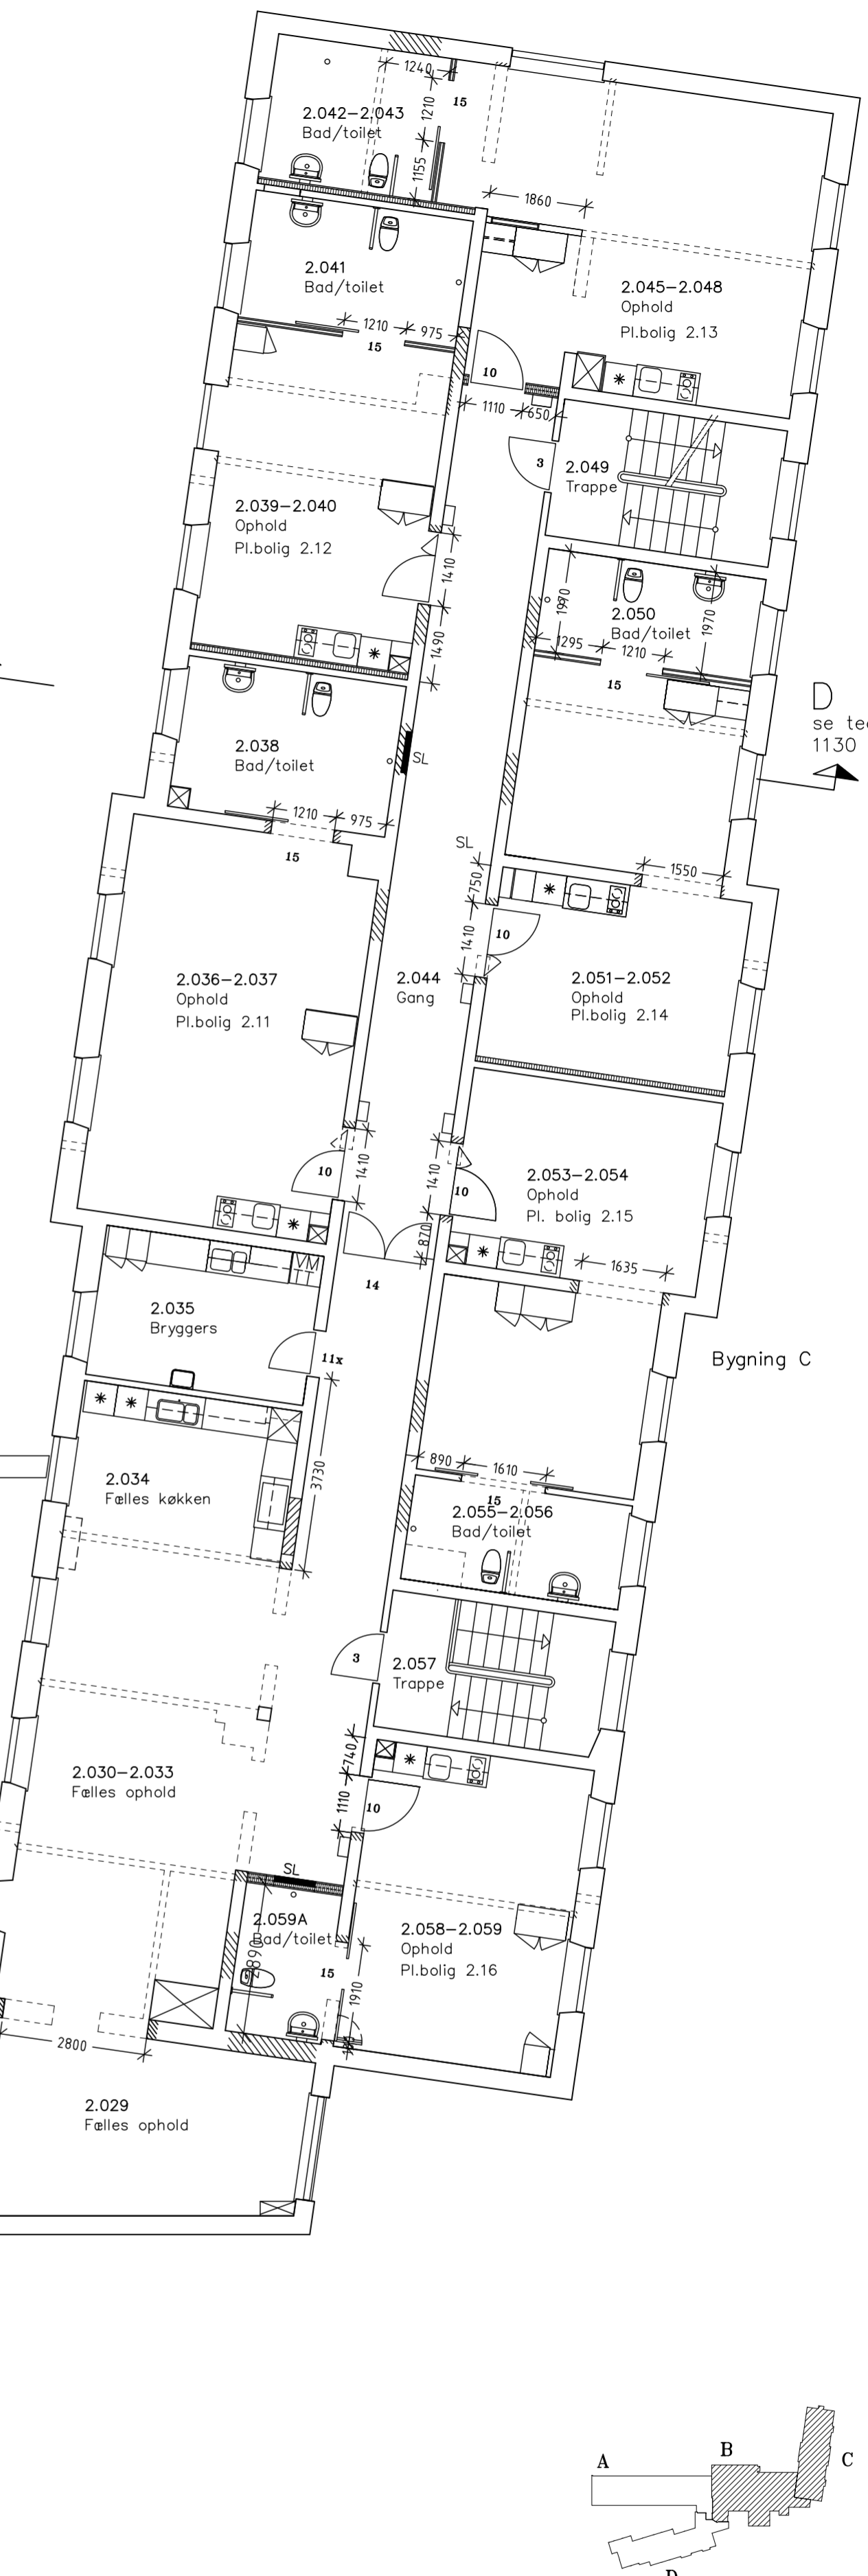

Bygning C

Signaturer.

- Lodrette skakte.
- Områder uden for entreprisen.

Note.

Optegnet efter eksist. tegninger med supplerende opmålinger.

REV. B: SOM UDFØRT
REV. A: OPFØLGNING AF PROJEKT

Sag: NAKSKOV KOMMUNE
OMBYGNING AF MØLLECENTRET

Emne: 1. ETAPE
2. SALSPLAN EFTER OMBYGNING

Mål: 1:100 Dato: 17.12.1999 Sign.: KEN/HP Format: 60X63

TROELS JØRGENSEN ENTREPRISE A/S
Totalentreprenør: Fuglegårdsvej 6 4892 Kettinge Tlf. 54 87 43 00 Fax. 54 87 43 01

- Arkitekt: E. Tind Nielsen Søndergade 23 4800 Nykøbing F. Tlf. 54856766 Sag nr.: 99776
- Ingeniør: Bjerager & Kristensen Skovboulevarden 2H 4800 Nykøbing F. Tlf. 54822910 Sag nr.: 1804
- VVS-Installatør: Stubbekøbing VVS Tuemosevej 8 4850 Stubbekøbing Tlf. 54441500
- El-Installatør: Gorm Jensen & Søn A/S V. Henriksensvej 5 4930 Maribo Tlf. 54781088 Sag nr.: 9901

D. 16.09.2002
D. 13.02.2001

Sag nr.: 1444

Tegn. nr.: 1115B

Format: 60X63